
Nie wyklucza się istnienia [illegible]
innych nie wykaz[illegible] na niniejszej
mapie urządzeń [illegible]
nie były zgłoszone do inwentaryzacji

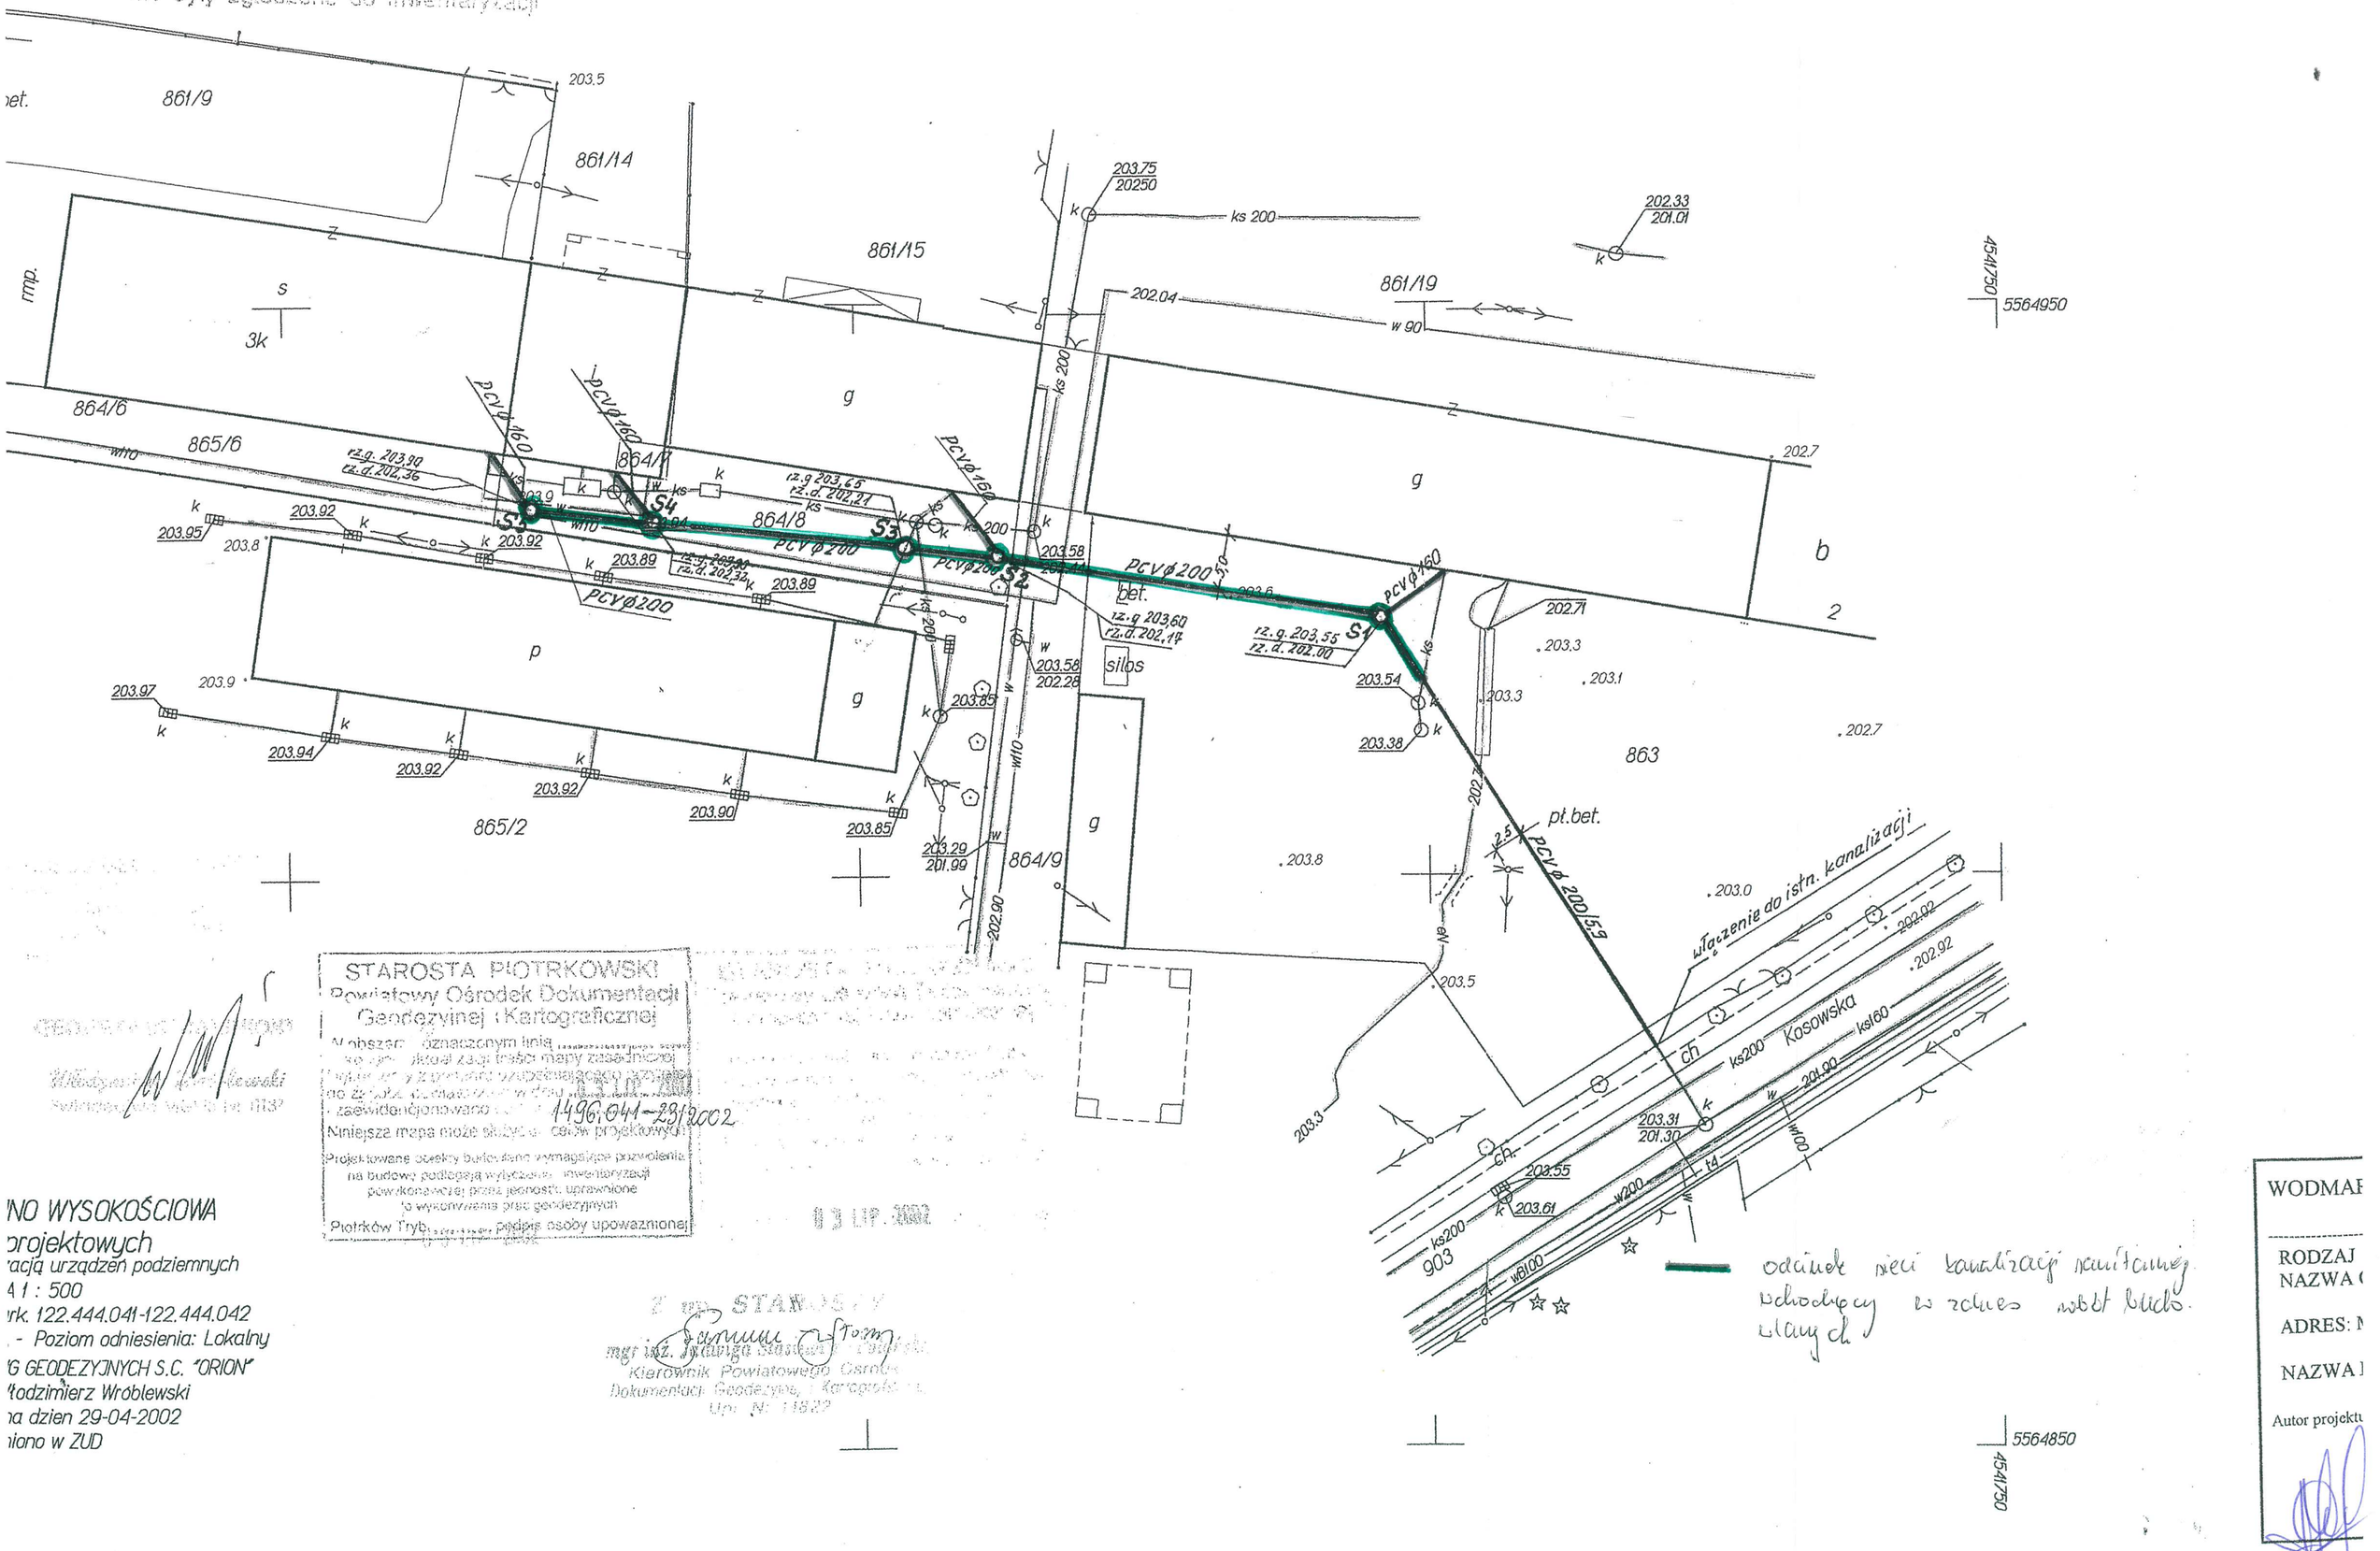


STAROSTA PIOTRKOWSKI
Powiatowy Ośrodek Dokumentacji
Geodezyjnej i Kartograficznej
W obszarze oznaczonym linią [illegible]
[illegible] skali 1:[illegible] treści mapy zasadniczej
[illegible] z [illegible] [illegible]
na [illegible] [illegible] w [illegible]
zaewidencjonowano 1496/041-23/2002
Niniejsza mapa może służyć [illegible] celów projektowych
Projektowane obiekty budowlane wymagające pozwolenia
na budowę podlegają wytyczeniu i inwentaryzacji
powykonawczej przez jednostki uprawnione
do wykonywania prac geodezyjnych
Piotrków Tryb. [illegible] podpis osoby upoważnionej

13 LIP. 2002

STAROSTA
mgr inż. Jadwiga Stanisław[illegible]
Kierownik Powiatowego Ośrodka
Dokumentacji Geodezyjnej, Kartograficz[illegible]
Upr. Nr 11529

'NO WYSOKOŚCIOWA
projektowych
'acją urządzeń podziemnych
41 : 500
rk. 122.444.041-122.444.042
. - Poziom odniesienia: Lokalny
'G GEODEZYJNYCH S.C. "ORION"
'ładzimierz Wróblewski
na dzień 29-04-2002
niono w ZUD

WODMAF
RODZAJ
NAZWA
ADRES: M
NAZWA I
Autor projektu