woj. łódzkie
powiat: piotrkowski
gmina: 101006_2 - Moszczenica
obręb: 0007 - Gajkowice
dz. 354

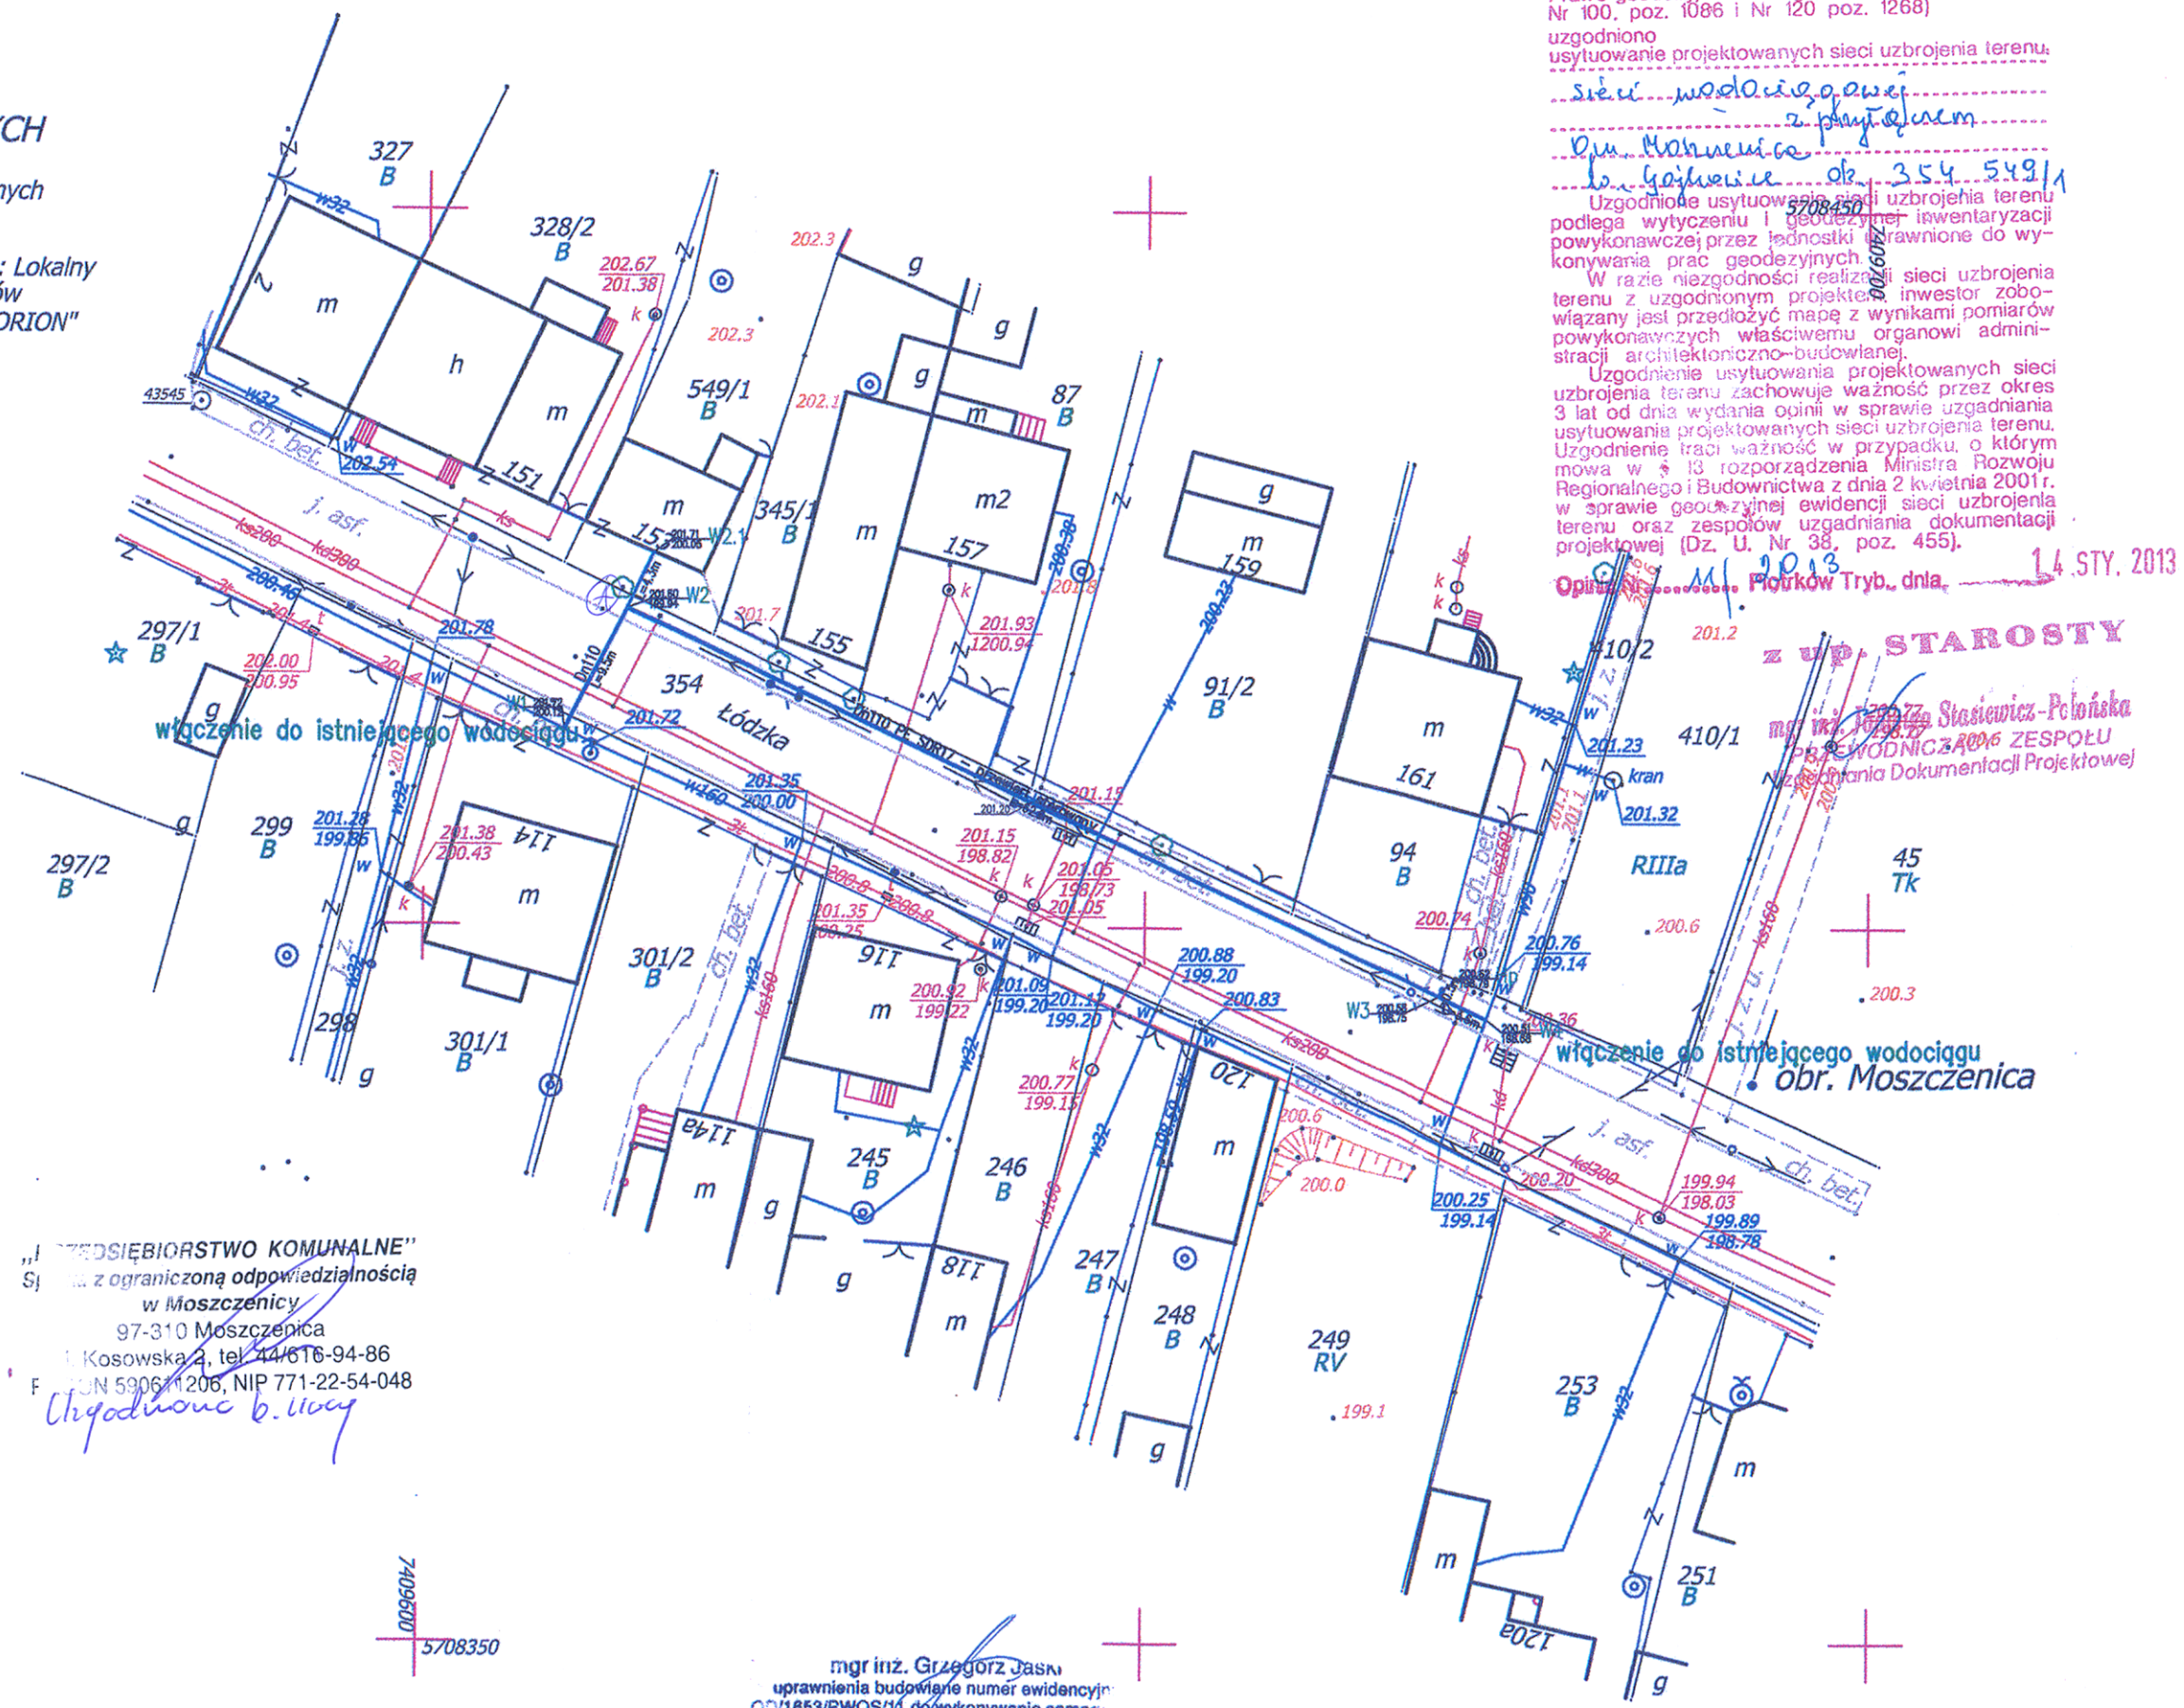
MAPA DO CELÓW PROJEKTOWYCH
SKALA 1: 500

z geodezyjną inwentaryzacją urządzeń podziemnych
KERG 1432-147/2012
Wykonano na podstawie ark. 122.442.241
Układ współrzędnych ,,2000,, - Poziom odniesienia: Lokalny
Granice działki wkreślono w/g ewidencji gruntów
Wykonawca: BIURO USŁUG GEODEZYJNYCH "ORION"
kierownik prac: Włodzimierz Wróblewski
Mapa aktualna na dzien 5-12-2012
Uzgodniono w ZUD

Szkic lokalizacji skala 1: 50 000

STAROSTA PIOTRKOWSKI
ZESPÓŁ UZGADNIANIA DOKUMENTACJI PROJEKTOWEJ
97-300 Piotrków Tryb., Al. 3 Maja 33, tel. 849-60-81

Na podstawie art. 28 ust. 1 ustawy z dn. 17 maja 1989r. Prawo geodezyjne i kartograficzne (Dz. U. z 2000 r. Nr 100, poz. 1086 i Nr 120 poz. 1268)
uzgodniono
usytuowanie projektowanych sieci uzbrojenia terenu:
sieci wodociągowej
z przyłączem
dla Moszczenica
i Gajkowice ob. 354, 549/1
Uzgodnione usytuowanie sieci uzbrojenia terenu podlega wytyczeniu i geodezyjnej inwentaryzacji powykonawczej przez jednostki uprawnione do wykonywania prac geodezyjnych.
W razie niezgodności realizacji sieci uzbrojenia terenu z uzgodnionym projektem inwestor zobowiązany jest przedłożyć mapę z wynikami pomiarów powykonawczych właściwemu organowi administracji architektoniczno-budowlanej.
Uzgodnienie usytuowania projektowanych sieci uzbrojenia terenu zachowuje ważność przez okres 3 lat od dnia wydania opinii w sprawie uzgadniania usytuowania projektowanych sieci uzbrojenia terenu. Uzgodnienie traci ważność w przypadku, o którym mowa w § 13 rozporządzenia Ministra Rozwoju Regionalnego i Budownictwa z dnia 2 kwietnia 2001 r. w sprawie geodezyjnej ewidencji sieci uzbrojenia terenu oraz zespołów uzgadniania dokumentacji projektowej (Dz. U. Nr 38, poz. 455).
Opinia z dnia 14 STY. 2013 Piotrków Tryb., dnia 14.STY.2013
z up. STAROSTY
mgr inż. Stanisława Stasiewicz-Pelońska
PRZEWODNICZĄCA ZESPOŁU
ds. Uzgadniania Dokumentacji Projektowej


włączenie do istniejącego wodociągu
włączenie do istniejącego wodociągu
obr. Moszczenica
Łódzka
ul. Łódzka
