Mapa sytuacyjno - wysokościowa
Z geodezyjną inwentaryzacją urządzeń podziemnych
Zarejestrowana w Starostwie Piotrkowskim
Powiatowy Ośrodek Dokumentacji
Geodezyjnej i Kartograficznej
pod nr 1432.042-49/2012 w dniu 13.11.2012 r.

STAROSTA PIOTRKOWSKI
ZESPÓŁ UZGADNIANIA DOKUMENTACJI PROJEKTOWEJ
97-300 Piotrków Tryb., Al. 3 Maja 33, tel. 648-60-81
Na podstawie art. 28 ust. 1 ustawy z dn. 17 maja 1989r. Prawo geodezyjne i kartograficzne (Dz. U. z 2000 r. Nr 100, poz. 1086 i Nr 120 poz. 1268)
uzgodniono
usytuowanie projektowanych sieci uzbrojenia terenu
Uzgodnienie usytuowanie sieci uzbrojenia terenu podlega wytyczeniu i geodezyjnej inwentaryzacji powykonawczej przez jednostki uprawnione do wykonywania prac geodezyjnych.
W razie niezgodności realizacji sieci uzbrojenia terenu z uzgodnionym projektem, inwestor zobowiązany jest przedłożyć mapę z wynikami pomiarów powykonawczych właściwemu organowi administracji architektoniczno-budowlanej.
Uzgodnienie usytuowania projektowanych sieci uzbrojenia terenu zachowuje ważność przez okres 3 lat od dnia wydania opinii w sprawie uzgodnienia usytuowania projektowanych sieci uzbrojenia terenu. Uzgodnienie traci ważność w przypadku o [illegible] mowa w § 13 rozporządzenia Ministra [illegible] Regionalnego i Budownictwa z dnia 2 kwietnia [illegible] w sprawie geodezyjnej ewidencji sieci uzbrojenia terenu oraz zespołów uzgadniania dokumentacji projektowej (Dz. U. Nr 38, poz. 455).
Opinia nr 1058 Piotrków Tryb., dnia, 4 GRU. 2012
z up. STAROSTY
[illegible] Kierownik Referatu Geodezji
PRZEWODNICZĄCY ZESPOŁU
Uzgadniania Dokumentacji Projektowej

MAPA DO CELÓW PROJEKTOWYCH
SKALA 1: 500
z geodezyjną inwentaryzacją urządzeń podziemnych
KERG 1432-130/2012
Wykonano na podstawie ark. 122.442.042-044
Układ współrzędnych „2000" - Poziom odniesienia: Kronsztad
Granice działki wkreślono w/g ewidencji gruntów
Wykonawca: BIURO USŁUG GEODEZYJNYCH "ORION"
kierownik prac: Włodzimierz Wróblewski
Mapa aktualna na dzień 18.10.2012
Uzgodniono w ZUD

Szkic lokalizacji skala 1: 10 000

Za zgodność z oryginałem

Za zgodność z oryginałem
Grzegorz Jaśki
podpis

LEGENDA:

Przyłącze kanalizacji sanitarnej do dz. nr 83 oraz 86/19

	104, 86/15, 382/2, 358/1	
....		.....
ZAKRES REWIZJI		DATA

TYTUŁ PROJEKTU
PROJEKT BUDOWLANY BUDOWY PRZYŁĄCZY SIECI KANALIZACJI SANITARNEJ DO DZIAŁEK NR: 83, 86/19, 358/2, 357, 369 OBRĘB BABY ORAZ DZIAŁEK NR: 33/2, 31, 29, 206 OBRĘB KIEŁCZÓWKA

ADRES:
GMINA MOSZCZENICA
97-310 Moszczenica
ul. Kosowska 1

GENERALNY PROJEKTANT
P.P.W."BIOPROJEKT"
GrzegorzJaśki
ul. Fabryczna26
97-310 Moszczenica

ADRES DO KORESPONDENCJI:
97-300 Piotrków Tryb.
ul. Armii Krajowej 22b/9
(044) 737-09-10
bioprojekt@interia.pl
bioprojekt@bioprojekt.com.pl

NR KONTRAKTU:
NR UMOWY:
DATA UMOWY:

JEDNOSTKA PROJEKTOWA
P.P.W. "BIOPROJEKT"
Grzegorz Jaśki
ul. Fabryczna 26
97-310 Moszczenica

NR KONTRAKTU:
DATA:
NR RYSUNKU:

IMIĘ I NAZWISKO	NR UPRAWNIEŃ	PODPIS
PROJEKTANT: MGR INŻ. GRZEGORZ JAŚKI	LOD/1653/PWOS/11	
ASYSTENT PROJEKTANTA: MACIEJ JAŚKI KATARZYNA KLESZCZ		

FAZA: PROJEKT BUDOWLANY — OZNACZENIE FAZY: PB

BRANŻA: SANITARNA — OZNACZENIE BRANŻY OGÓLNE: IS

TYTUŁ RYSUNKU: PROJEKT ZAGOSPODAROWANIA TERENU — OZNACZENIE RYSUNKU SZCZEGÓŁOWE: IS

SKALA 1:500
DATA 2012.10
NR RYSUNKU PB-IS-02
REWIZJA 00

Mapa sytuacyjno - wysokościowa
Z geodezyjną inwentaryzacją urządzeń podziemnych
Zarejestrowana w Starostwie Piotrkowskim
Powiatowy Ośrodek Dokumentacji
Geodezyjnej i Kartograficznej
pod nr 1368.244-28/2012 w dniu 16.11.2012 r.

Za zgodność
z oryginałem

woj. łódzkie
powiat: piotrkowski
gmina: 101006_2 - Moszczenica
obręb: 0013 Kiełczówka
dz. 206

MAPA DO CELÓW PROJEKTOWYCH
SKALA 1: 500
z geodezyjną inwentaryzacją urządzeń podziemnych
KERG 1368-52/2012
Wykonano na podstawie ark. 122.424.244
Układ współrzędnych „2000„ - Poziom odniesienia: Kronsztadt "60"
Granice działki wkreślono w/g ewidencji gruntów
Wykonawca: BIURO USŁUG GEODEZYJNYCH "ORION"
kierownik prac: Włodzimierz Wróblewski
Mapa aktualna na dzień 18.10.2012
Uzgodniono w ZUD

Szkic lokalizacji skala 1: 10 000


STAROSTA PIOTRKOWSKI
ZESPÓŁ UZGADNIANIA DOKUMENTACJI PROJEKTOWEJ
97-300 Piotrków Tryb., Al. 3 Maja 33, tel. 649-60-..

Na podstawie art. 28 ust. 1 ustawy z dn. 17 maja 1989r. Prawo geodezyjne i kartograficzne (Dz. U. z 2000 r. Nr 100, poz. 1086 i Nr 120 poz. 1268)
uzgodniono
usytuowanie projektowanych sieci uzbrojenia terenu:
sieci kan. sanitarnej z przyłączami
ul. Mokrzanka
w Baby dz. 83, 86/19, 101, 357, 358/1, 369, 358/2, 358/1
w Kiełczówce dz. 42/1, 29, 31, 33/2, 206

Uzgodnione usytuowanie sieci uzbrojenia terenu podlega wytyczeniu i geodezyjnej inwentaryzacji powykonawczej przez jednostki uprawnione do wykonywania prac geodezyjnych.
W razie niezgodności realizacji sieci uzbrojenia terenu z uzgodnionym projektem, inwestor zobowiązany jest przedłożyć mapę z wynikami pomiarów powykonawczych właściwemu organowi administracji architektoniczno-budowlanej.
Uzgodnienie usytuowania projektowanych sieci uzbrojenia terenu zachowuje ważność przez okres 3 lat od dnia wydania opinii w sprawie uzgadniania usytuowania ... sieci uzbrojenia terenu ... o którym ... Rozwoju ... 2001 r. ...

1058/2012 19 GRU. 2012

z up. STAROSTY
mgr inż. Jadwiga Stasiewicz-Połońska
PRZEWODNICZĄCY ZESPOŁU
Uzgadniania Dokumentacji Projektowej

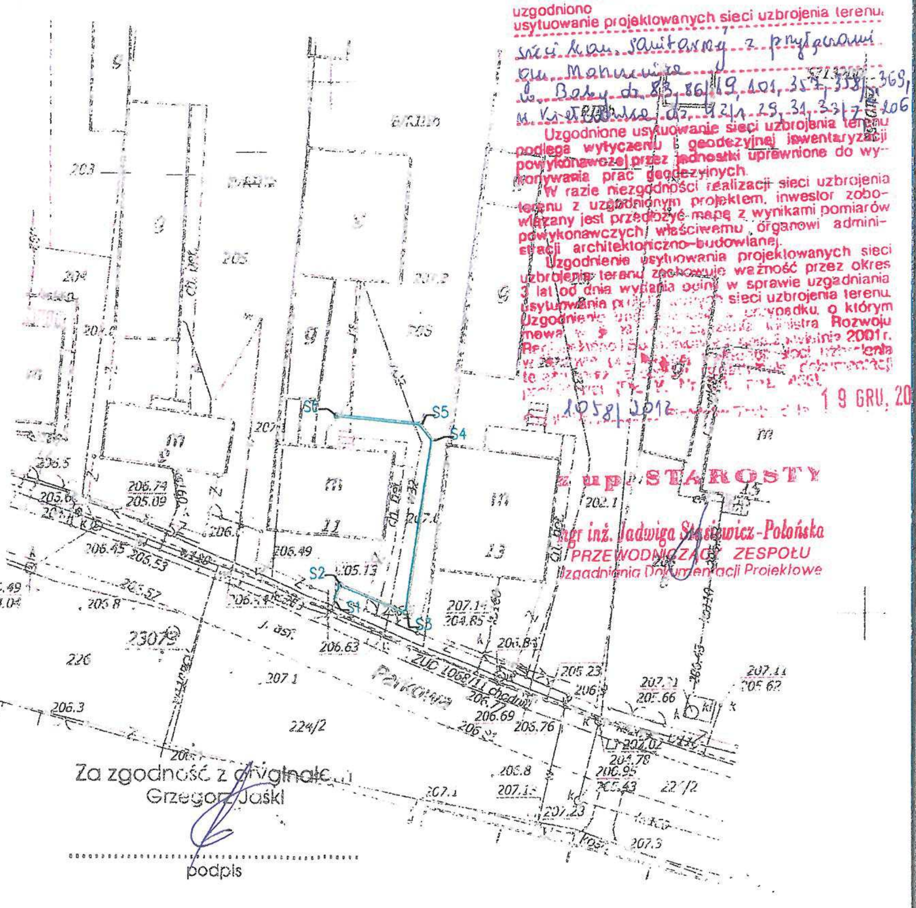

Za zgodność z oryginałem
Grzegorz Jaśki
....
podpis

LEGENDA:

Przyłącze kanalizacji sanitarnej do dz. nr 206

ZAKRES REWIZJI	DATA
TYTUŁ PROJEKTU: PROJEKT BUDOWLANY BUDOWY PRZYŁĄCZY SIECI KANALIZACJI SANITARNEJ DO DZIAŁEK NR: 83, 86/19, 358/2, 357, 369 OBRĘB BABY ORAZ DZIAŁEK NR: 33/2, 31, 29, 206 OBRĘB KIEŁCZÓWKA	
INWESTOR: GMINA MOSZCZENICA	ADRES: 97-310 Moszczenica, ul. Kosowska 1
GENERALNY PROJEKTANT: P.P.W. "BIOPROJEKT" GrzegorzJaśki, ul. Fabryczna26, 97-310 Moszczenica	ADRES DO KORESPONDENCJI: 97-300 Piotrków Tryb., ul. Armii Krajowej 22b/9, (044) 737-09-10, bioprojekt@interia.pl, bioprojekt@bioprojekt.com.pl
	NR KONTRAKTU: / NR UMOWY: / DATA UMOWY:
JEDNOSTKA PROJEKTOWA: P.P.W. "BIOPROJEKT" Grzegorz Jaśki, ul. Fabryczna 26, 97-310 Moszczenica	NR KONTRAKTU: / DATA: / NR RYSUNKU:
IMIĘ I NAZWISKO / NR UPRAWNIEŃ	PODPIS
PROJEKTANT: MGR INŻ. GRZEGORZ JAŚKI — LOD/1653/PWOS/11	
ASYSTENT PROJEKTANTA: MACIEJ JAŚKI, KATARZYNA KLESZCZ	M. Jaśki, K. Kleszcz
FAZA: PROJEKT BUDOWLANY	OZNACZENIE FAZY: PB
BRANŻA: SANITARNA	OZNACZENIE BRANŻY OGÓLNE: IS
TYTUŁ RYSUNKU: PROJEKT ZAGOSPODAROWANIA TERENU	OZNACZENIE RYSUNKU SZCZEGÓŁOWE: IS
SKALA: 1:500; DATA: 2012.10; NR RYSUNKU: PB-IS-04	REWIZJA: 00

42

LEGENDA:
Przyłącze kanalizacji sanitarnej do dz. nr 357 oraz 358/2

Za zgodność z oryginałem
Grzegorz Jaśki
podpis

Mapa sytuacyjno - wysokościowa
Z geodezyjną inwentaryzacją urządzeń podziemnych
Zarejestrowana w Starostwie Piotrkowskim
Powiatowy Ośrodek Dokumentacji
Geodezyjnej i Kartograficznej
pod nr 1432.092-68/2012 w dniu 16.11.2012 r.

MAPA DO CELÓW PROJEKTOWYCH
SKALA 1 : 500
z geodezyjną inwentaryzacją urządzeń podziemnych
KERG 1432-128/2012
Wykonano na podstawie ark. 122.442.092, 122.442.101
Układ współrzędnych „2000" - Poziom odniesienia: Kronsztadt '50"
Granice działek wkreślono w/g ewidencji gruntów
Wykonawca: BIURO USŁUG GEODEZYJNYCH "ORION"
Kierownik prac: Włodzimierz Wiśniewski
Mapa aktualna na dzień 19-10-2012
Uzgodniono w ZUD

STAROSTA PIOTRKOWSKI
ZESPÓŁ UZGADNIANIA DOKUMENTACJI PROJEKTOWEJ
97-300 Piotrków Tryb., Al. 3 Maja 33, tel. 649-80-81

Na podstawie art. 28 ust. 1 ustawy z dn. 7 lipca 1989r. Prawo geodezyjne i kartograficzne (Dz. U. z 2000 r. Nr 100, poz. 1086 i Nr 120 poz. 1268)
uzgodniono
usytuowanie projektowanych sieci uzbrojenia terenu

Uzgodnione usytuowanie sieci uzbrojenia terenu podlega wytyczeniu i geodezyjnej inwentaryzacji powykonawczej przez jednostki uprawnione do wykonywania prac geodezyjnych.
W razie niezgodności realizacji sieci uzbrojenia terenu z uzgodnionym projektem, inwestor zobowiązany jest przedłożyć mapę z wynikami pomiarów powykonawczych właściwemu organowi administracji architektoniczno-budowlanej.
Uzgodnienie usytuowania projektowanych sieci uzbrojenia terenu zachowuje ważność przez okres 3 lat od dnia wydania opinii w sprawie uzgadniania usytuowania projektowanych sieci uzbrojenia terenu. Uzgodnienie traci ważność w przypadku, o którym mowa w § 13 rozporządzenia Ministra Rozwoju Regionalnego i Budownictwa z dnia 2 kwietnia 2001r. w sprawie geodezyjnej ewidencji sieci uzbrojenia terenu oraz zespołów uzgadniania dokumentacji projektowej (Dz. U. Nr 38, poz. 455).

Opinia Nr 1058/2012 Piotrków Tryb. dnia 19 GRU. 2012

z up. STAROSTY
PRZEWODNICZĄCY ZESPOŁU
Uzgodnień Dokumentacji Projektowej

P1 199.82
P2 199.67
P3 200.68
P4 200.79
S1 199.76
S2 200.53
S3 201.12
S4 201.40

...	.....	.....
	ZAKRES REWIZJI	DATA

TYTUŁ PROJEKTU
PROJEKT BUDOWLANY BUDOWY PRZYŁĄCZY SIECI KANALIZACJI SANITARNEJ DO DZIAŁEK NR: 83, 86/19, 358/2, 357, 369 OBRĘB BABY ORAZ DZIAŁEK NR: 33/2, 31, 29, 206 OBRĘB KIEŁCZÓWKA

INWESTOR
GMINA MOSZCZENICA
ADRES: 97-310 Moszczenica, ul. Kosowska 1

GENERALNY PROJEKTANT
P.P.W."BIOPROJEKT"
GrzegorzJaśki
ul. Fabryczna26
97-310 Moszczenica
ADRES DO KORESPONDENCJI: 97-300 Piotrków Tryb. ul. Armii Krajowej 22b/9 (044) 737-09-10 bioprojekt@interia.pl bioprojekt@bioprojekt.com.pl

NR KONTRAKTU:
NR UMOWY:
DATA UMOWY:

JEDNOSTKA PROJEKTOWA
P.P.W. "BIOPROJEKT"
Grzegorz Jaśki
ul. Fabryczna 26
97-310 Moszczenica

NR KONTRAKTU:
DATA:
NR RYSUNKU:

IMIĘ I NAZWISKO	NR UPRAWNIEŃ	PODPIS:
PROJEKTANT: MGR INŻ. GRZEGORZ JAŚKI	LOD/1653/PWOS/11	
ASYSTENT PROJEKTANTA: MACIEJ JAŚKI KATARZYNA KLESZCZ		

FAZA: PROJEKT BUDOWLANY — OZNACZENIE FAZY: PB

BRANŻA: SANITARNA — OZNACZENIE BRANŻY OGÓLNE: IS

TYTUŁ RYSUNKU: PROJEKT ZAGOSPODAROWANIA TERENU — OZNACZENIE RYSUNKU SZCZEGÓŁOWE: IS

SKALA: 1:500
DATA: 2012.10
NR RYSUNKU: PB-IS-05
REWIZJA: 00

LEGENDA:
Przyłącze kanalizacji sanitarnej do dz. nr 369

Mapa sytuacyjno - wysokościowa
Z geodezyjną inwentaryzacją urządzeń podziemnych
Zarejestrowana w Starostwie Piotrkowskim
Powiatowy Ośrodek Dokumentacji
Geodezyjnej i Kartograficznej
pod nr 1432.101-23/2012 w dniu 16.11.2012 r.

Za zgodność z oryginałem

woj. łódzkie
powiat: piotrkowski
gmina: 101506_2 - Moszczenica
obręb: 0001 - Baby
dz. 369

MAPA DO CELÓW PROJEKTOWYCH
SKALA 1: 500
z geodezyjną inwentaryzacją urządzeń podziemnych
KERG 1432-129/2012
Wykonano na podstawie ark. 122.442.101
Układ współrzędnych „2000" - Poziom odniesienia: Kronsztadt "60"
Granice działki wkreślono w/g ewidencji gruntów
Wykonawca: BIURO USŁUG GEODEZYJNYCH "ORION"
kierownik prac: Włodzimierz Wróblewski
Mapa aktualna na dzień 19-10-2012
Uzgodniono w ZUD

Szkic lokalizacji skala 1: 10 000

STAROSTA PIOTRKOWSKI
WYDZIAŁ UZGADNIANIA DOKUMENTACJI PROJEKTOWEJ
97-300 Piotrków Tryb., Al. 3 Maja 33, tel. 649-60-81

Na podstawie art. 28 ust. 1 ustawy z dn. 17 maja 1989r. Prawo geodezyjne i kartograficzne (Dz. U. z 2000 r. Nr 100, poz. 1086 i Nr 120 poz. 1268)
uzgodniono
usytuowanie projektowanych sieci uzbrojenia terenu
kan. sanitarnej z przyłączami
dz. Moszczenica
m. Baby dz. 83, 86/19, 357, 358/2, 369, 107 8/15 392/1 358/1
m. Kiełczówka dz. 42/1, 29, 31, 33/2, 206

Uzgodnione usytuowanie sieci uzbrojenia terenu podlega wytyczeniu i geodezyjnej inwentaryzacji powykonawczej przez jednostki uprawnione do wykonywania prac geodezyjnych.
W razie niezgodności realizacji sieci uzbrojenia terenu z uzgodnionym projektem, inwestor zobowiązany jest przedłożyć mapę z wynikami pomiarów powykonawczych właściwemu organowi administracji architektoniczno-budowlanej.
Uzgodnienie usytuowania projektowanych sieci uzbrojenia terenu zachowuje ważność przez okres 3 lat od dnia wydania opinii w sprawie uzgadniania usytuowania projektowanych sieci uzbrojenia terenu. Uzgodnienie traci ważność w przypadku, o którym mowa w § 13 rozporządzenia Ministra Rozwoju Regionalnego i Budownictwa z dnia 2 kwietnia 2001r. w sprawie geodezyjnej ewidencji sieci uzbrojenia terenu oraz zespołów uzgadniania dokumentacji projektowej (Dz. U. Nr 38, poz. 455).

Opinia Nr 1058/2012 Piotrków Tryb. dnia 19 GRU. 2012
z up. STAROSTY
mgr inż. Jadwiga Stasiewicz-Połońska
PRZEWODNICZĄCY ZESPOŁU
Uzgadniania Dokumentacji Projektowej

Za zgodność z oryginałem
Grzegorz Jaśki

	.....	.....
	ZAKRES REWIZJI	DATA

TYTUŁ PROJEKTU
PROJEKT BUDOWLANY BUDOWY PRZYŁĄCZY SIECI KANALIZACJI SANITARNEJ DO DZIAŁEK NR: 83, 86/19, 358/2, 357, 369 OBRĘB BABY ORAZ DZIAŁEK NR: 33/2, 31, 29, 206 OBRĘB KIEŁCZÓWKA

INWESTOR
GMINA MOSZCZENICA
ADRES:
97-310 Moszczenica
ul. Kosowska 1

GENERALNY PROJEKTANT
P.P.W."BIOPROJEKT"
GrzegorzJaśki
ul. Fabryczna26
97-310 Moszczenica
ADRES DO KORESPONDENCJI:
97-300 Piotrków Tryb.
ul. Armii Krajowej 22b/9
(044) 737-09-10
bioprojekt@interia.pl
bioprojekt@bioprojekt.com.pl

NR KONTRAKTU:
NR UMOWY:
DATA UMOWY:

JEDNOSTKA PROJEKTOWA
P.P.W. "BIOPROJEKT"
Grzegorz Jaśki
ul. Fabryczna 26
97-310 Moszczenica

NR KONTRAKTU:
DATA:
NR RYSUNKU:

IMIĘ I NAZWISKO	NR UPRAWNIEŃ	PODPIS
PROJEKTANT: MGR INŻ. GRZEGORZ JAŚKI	LOD/1853/PWOS/11	
ASYSTENT PROJEKTANTA: MACIEJ JAŚKI KATARZYNA KLESZCZ		

FAZA: PROJEKT BUDOWLANY	OZNACZENIE FAZY: PB
BRANŻA: SANITARNA	OZNACZENIE BRANŻY OGÓLNE: IS
TYTUŁ RYSUNKU: PROJEKT ZAGOSPODAROWANIA TERENU	OZNACZENIE RYSUNKU SZCZEGÓŁOWE: IS
SKALA: 1:500	NR RYSUNKU: PB-IS-06
DATA: 2012.10	REWIZJA: 00